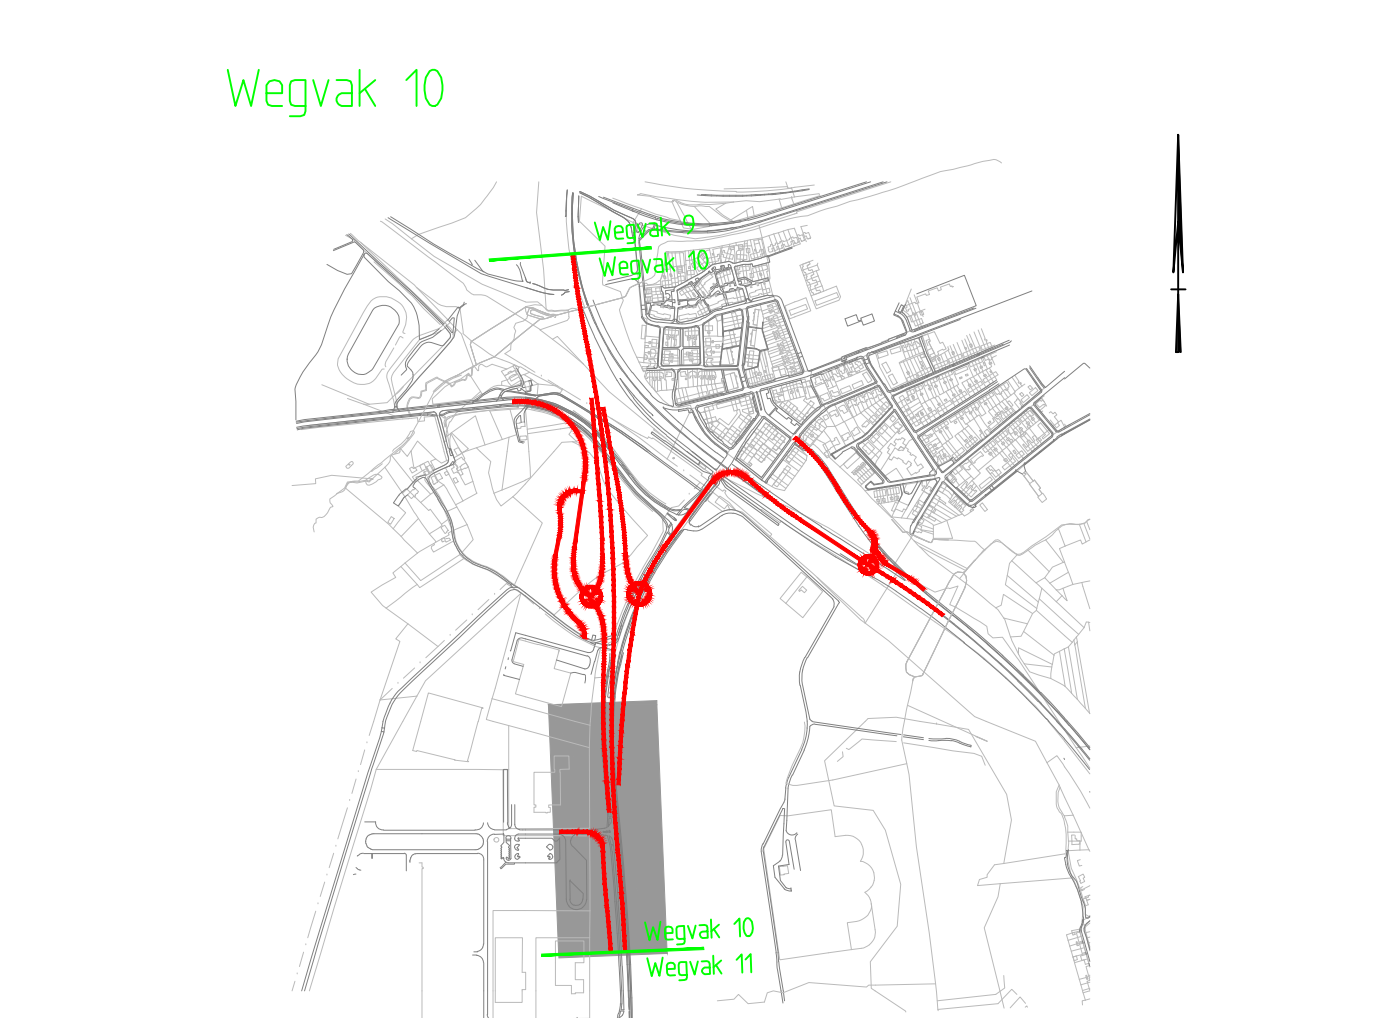

[illegible]

					Opmerkingen	
					<ul style="list-style-type: none"> - lengte/ruimte van 10 gemeenten aan H40-maat v3/39 - Maken in meters - Hoogtematen afgelezen in meters loay N.A.P. - Coördinaten in meters loay RD afleest 	
A8	Definitief gemaakt, As-built vrijgegeven				08-05-2018	MHE
A8	Bevindingen verwerkt, As-built vrijgegeven				04-05-2018	MHE
20	Opmerkingen VAR verwerkt, definitief gemaakt				04-07-2017	LSI
11	Diverse wijzigingen				16-06-2017	LSI
10	Opmerkingen VAR-stakeholders verwerkt/definitief gemaakt				16-12-2016	FK
01	Eerste uitgifte				03-12-2015	NED
nr.	Omschrijving wijziging				datum	Gemaakt door



Provincie Limburg

Boskalis Nederland Infra B.V.

Buiterij Parkstad Limburg

As-built

Situatietekening bovengronds

Paralleltweg – Bentlagebaach

Mehr: 18900 – 19950 Veststaaf

	nom	functie	ontof	datum		lengte straat	AO 1500
opgesteld		Tekenaar		08-05-2018			
gecontroleerd		Project-begeleider		08-05-2018			
uitgegeven		Project, wegen		08-05-2018	naar 1:10	AB	
uitgegeven		Techin. Man.		08-05-2018	in 04 laden stien 1: 02		

status: **Definitief**

versie: **1.0**

nummer: **T-WEG010-02.01-TSI-4102**

