




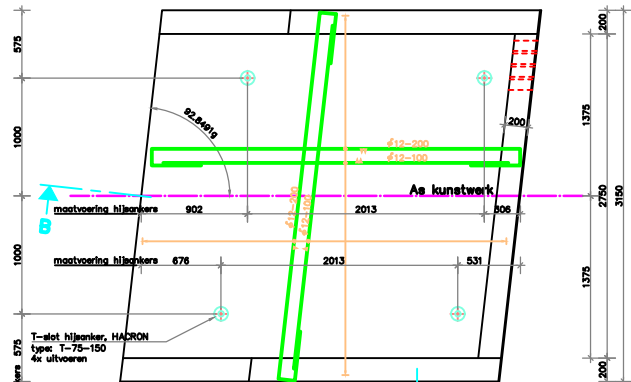

BOVENAANZICHT
schaal: 1:20

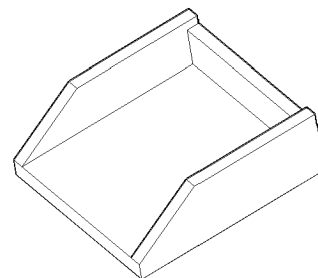

3D PROJECTIE
schaal: 1:20

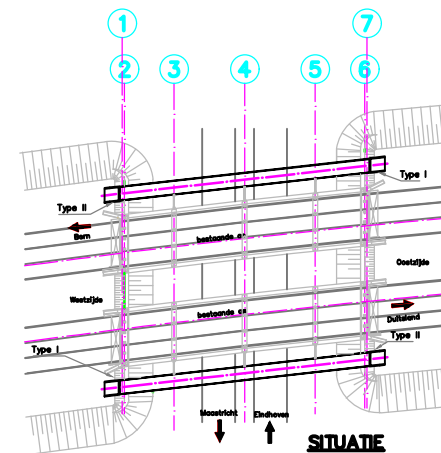

SITUATIE
1:500

TYPE 1 2X UITVOEREN
TYPE 2 2X UITVOEREN

OPMERKINGEN:

- Overige maten in mm
- hoeken in het 400-gon etalee


AS BUILT

0 1 2 3 4 5 6 7 8 9 10

B 20-06-07	As Built	ML	MS	MS	MS
A 23-06-07	2e uitgave	ML	MS	MS	MS
A01 14-06-07	1ste uitgave	ML	MS	MS	MS
rev.	datum	omschrijving	getekend	gecontroleerd	akkoord

Tienveldweg 1 Postbus 61 6120 AS Born Telefoon 046-4818731 Telefax 046-4818730	
--	--

project : **Bottle Neck Limburg N296-N297**


onderdeel : **N297 KUNSTWERK 1, STOOTVL. OEREN**

opdrachtgever : Provincie Limburg


formaat : A1 tekening nr. **T-DO-KW-07-00-50407** revisie **B**

schaal : 1:20


Deze tekening is afkomstig van constructie HEMANS NV, JANSSEN DE JONG BV en GROENHUIS GROEP, zonder haar toezeging mag niet van deze tekening worden geprojecteerd, gereproduceerd of anderszins worden gebruikt.

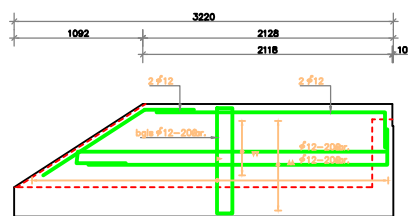


AANZICHT A
schaal: 1:20

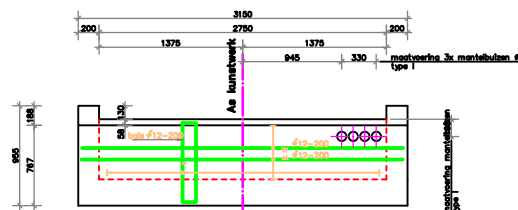


AANZICHT C
schaal: 1:20

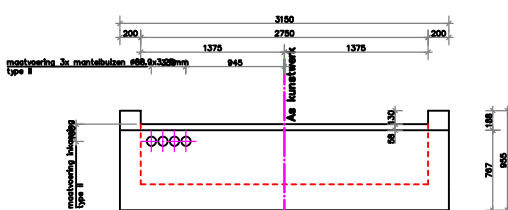

AANZICHT C
schaal: 1:20

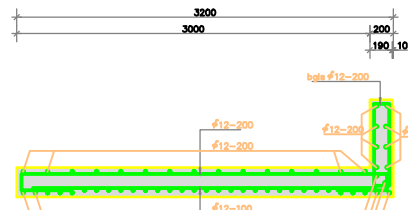

DOORSNEDEN B
schaal: 1:20

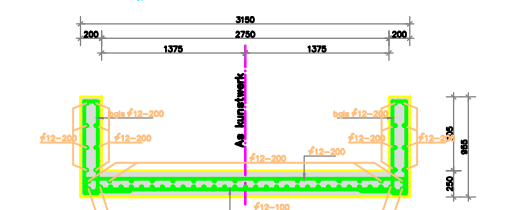

DOORSNEDEN D
schaal: 1:20