ARCHIEF

BEHEEROVEREENKOMST

Nr.: 2011/03

Overeenkomst tussen de Provincie Limburg en de Gemeente Venlo inzake de overname van het beheer en onderhoud en de overdracht van de eigendom van de aangelegde of verlegde objecten als gevolg van de realisatie van de Greenportlane (N295).

De ondergetekenden:

A De Provincie Limburg, dan wel indien het de uitvoering van publiekrechtelijke bevoegdheden betreft het college van Gedeputeerde Staten, ten deze vertegenwoordigd door de heer A.M.G. Beurskens, lid van Gedeputeerde Staten, hierna te noemen **"de Provincie"**;

B. De Gemeente Venlo, krachtens artikel 171 van de Gemeentewet rechtsgeldig vertegenwoordigd door de burgemeester, de heer A.S. Scholten ter uitvoering van het besluit van het College van Burgemeester en Wethouders d.d. 28 auagustus 2012, hierna te noemen **"de Gemeente"**;

hierna ook gezamenlijk te noemen: **"partijen"**,

Overwegende:

- dat de overname van het beheer en onderhoud en de overdracht van de eigendom van de in artikel 2 aangegeven objecten een nadere uitwerking is van de in de samenwerkingsovereenkomst met nr. 2011/05 voor de realisatie van de Greenportlane (N295) vastgelegde afspraken;

- dat op ambtelijk niveau overeenstemming is bereikt ten aanzien van de grenzen van beheer en onderhoud en de eigendomsoverdracht van het daarvoor in aanmerking komende objecten.

zijn overeengekomen als volgt:

Artikel 1 Algemeen

Partijen regelen bij deze overeenkomst de overname van het beheer en onderhoud en de overdracht van de eigendom van de binnen de beheer-, onderhouds- en eigendomsgrenzen gelegen:

1. Verlegde Venrayseweg tot aan de aansluiting op de Greenportlane;
2. aansluiting Greenpark / Floriade;
3. ecoduct (kunstwerk 3) incl. fietspad op het ecoduct;
4. fietsviaduct Tradeport Noord (kunstwerk 4) incl. fietspad Tradeport Noord;
5. gereconstrueerde Columbusweg en Van Heemskerckweg

Artikel 2 Overname beheer en onderhoud

1. De Gemeente draagt - na realisering - voor haar rekening en risico zorg voor het beheer en het dagelijks en constructief onderhoud van:
    1. Verlegde Venrayseweg tot aan de aansluiting op de Greenportlane (wegvak 7);
    2. aansluiting Greenpark / Floriade (wegvak 8);
    3. fietspad op het ecoduct;
    4. fietspad Tradeport Noord;
    5. gereconstrueerde Columbusweg en Van Heemskerckweg

    De betreffende objecten zijn aangegeven op de bij deze overeenkomst behorende beheerkaart (bijlage 1).

2. Het dagelijks en constructief onderhoud van het ecoduct (kunstwerk 3) en het fietsviaduct Tradeport Noord (kunstwerk 4), geschieden voor rekening en risico van de Provincie.

3. Tot de weggedeelten als bedoeld in lid 1 zullen zijn begrepen de alsdan in en op het weggedeelte aanwezige verhardingen, bermen, verkeersaanduidingen, verlichting, beplanting, wegmeubilair, afrasteringen, alsmede alle andere tot de weg behorende werken, met de daarbij behorende rechten en plichten, eventueel vastgelegd in vergunningen en overeenkomsten.

4. De beheerkaart (bijlage 1) dient na definitieve inmeting op detailniveau aangepast te worden op basis van de revisietekening.

Artikel 3 Overdracht eigendom

1. In aansluiting op de overname van het beheer en onderhoud van de objecten als omschreven in artikel 2, draagt de Provincie binnen 1 jaar na ondertekening van deze overeenkomst de in artikel 2 lid 1 genoemde objecten in eigendom over aan de Gemeente.

2. De eigendom wordt overgedragen voor het symbolisch bedrag van € 1,00 (zegge: één euro).

3. De transactiekosten die verband houden met de eigendomsoverdracht van de in artikel 2, lid 1, genoemde objecten zijn voor rekening van de Provincie.

Artikel 4 Verlichting en verkeersregelinstallaties

1. De kosten voor exploitatie, onderhoud en vervanging van de openbare verlichting binnen de beheergrenzen zijn voor rekening van de desbetreffende wegbeheerder.

2. Het beheer en onderhoud van de verkeersregelinstallatie (VRI) op de (verlegde) Venrayseweg tot aan de aansluiting op de Greenportlane, is voor rekening van de Gemeente.

3. Het beheer en onderhoud van:
   - de verkeersregelinstallatie (VRI) op de provinciale weg N295 bij de op- en afritten bij de A73;
   - de VRI op de provinciale weg N295 bij de aansluiting Greenpark / Floriade;
   - de VRI op de provinciale weg N556 Venlo-Horst bij de op- en afritten A67;
   - berusten bij de Provincie.

4. De kosten van de in lid 3 genoemde werkzaamheden worden tussen de Provincie en de Gemeente verdeeld op basis van de "potentheorie" (kostenverdeelsleutel voor VRI's tussen wegbeheerders bij kruispunten). De afspraken over exploitatie, onderhoud en vervanging van de betreffende VRI's worden in een aparte overeenkomst tussen de Provincie, de Gemeente en Rijkswaterstaat vastgelegd.



Artikel 6 Garanties

1. In het door de Provincie met de aannemer (hierna BAM) gesloten E&C Contract Greenportlane (N295) geldt na oplevering:
   a) een standaard onderhoudstermijn van een half jaar voor alle facetten van het Werk;
   b) een onderhoudstermijn van 2 jaar voor de bermgreppels en watergangen;
   c) een onderhoudstermijn van 3 jaar voor de bermen, taluds en groenvoorzieningen en een garantietermijn voor de jaarlijkse inboet van het plantmateriaal. In deze periode van 3 jaar wordt garant gestaan voor de jaarlijkse inboet van het plantmateriaal;
   d) de aansprakelijkheids-/garantietermijnen voor het werk gedurende een termijn van 10 jaar met uitzondering van thermoplastisch markeringsmateriaal en voor de aangebrachte deklagen. Hiervoor geldt een garantietermijn van 7 jaar.

2. De Provincie blijft tot en met de oplevering van het werk door BAM verantwoordelijk in de rol van opdrachtgever richting BAM aangaande reclamaties ten aanzien van bovenstaande bepalingen. Het moment van oplevering wordt tevens beschouwd als het moment waarop overdracht van het betreffende werk van de Provincie aan de Gemeente plaats vindt. De Gemeente zal uit dien hoofde vroegtijdig door de Provincie in kennis worden gesteld van en betrokken worden bij oplevering van het betreffende werk.

3. Na de oplevering/overdracht wordt de verantwoordelijkheid voor de rol van opdrachtgever richting BAM bij de Gemeente gelegd. Dit houdt in dat de Provincie na oplevering alle garantieverklaringen overdraagt aan de Gemeente en dat BAM in kennis wordt gesteld dat voor betreffende Gemeente-onderdelen (zie de in artikel 2.1 van deze Beheerovereenkomst genoemde objecten) de Gemeente initieert en schades afhandelt.

Artikel 7 Duur, wijziging en ontbinding van de overeenkomst

1. De overeenkomst treedt in werking op de dag van ondertekening en eindigt als aan alle verplichtingen uit de overeenkomst is voldaan, en eindigt voorts door ontbinding.

2. Onvoorziene omstandigheden die van dien aard zijn dat de overeenkomst gewijzigd moet worden, kunnen voor partijen aanleiding zijn de overeenkomst in onderling overleg te wijzigen.

3. Partijen ondertekenen de gewijzigde overeenkomst waarna deze in de plaats van de voorgaande versie komt.

4. Indien een partij, na schriftelijke ingebrekestelling, de verplichtingen die voortvloeien uit deze overeenkomst niet nakomt, heeft de wederpartij de mogelijkheid deze overeenkomst te ontbinden en schadeloosstelling te vorderen.

5. De ontbinding moet bij aangetekend schrijven of deurwaardersexploot gebeuren.

6. Beëindiging van de overeenkomst kan ook plaatsvinden op grond van ontbinding door de daartoe bevoegde rechter.

7. Rechten en verplichtingen die naar hun aard bestemd zijn om ook na beëindiging van de overeenkomst voort te duren, blijven na beëindiging bestaan.

Artikel 8 Overige bepaling

1. Op de onderhavige overeenkomst is het Nederlands recht van toepassing.

2. Aan deze Overeenkomst zijn de volgende bijlagen gehecht:
   1. Beheerkaart nr. GPL-OVS-11-002-A (bestaande uit 8 deelbladen bijgevoegd is deelblad 1,3, 4, 5, 7 en 8);

   De bijlagen bij deze overeenkomst vormen daarvan een integraal onderdeel.

3. Ingeval tekeningen, die als bijlagen bij deze overeenkomst zijn gevoegd, essentiële wijzigingen ondergaan, dienen, nadat partijen ter zake overeenstemming hebben bereikt, aldus gewaarmerkte en voor akkoord getekende aangepaste tekeningen aan deze overeenkomst te worden toegevoegd. Deze tekeningen maken onderdeel uit van deze overeenkomst.


Aldus opgemaakt en in tweevoud ondertekend,


te Maastricht ,
d.d. 2012

[redacted]

te Venlo,
d.d. 16/11 2012

[redacted]

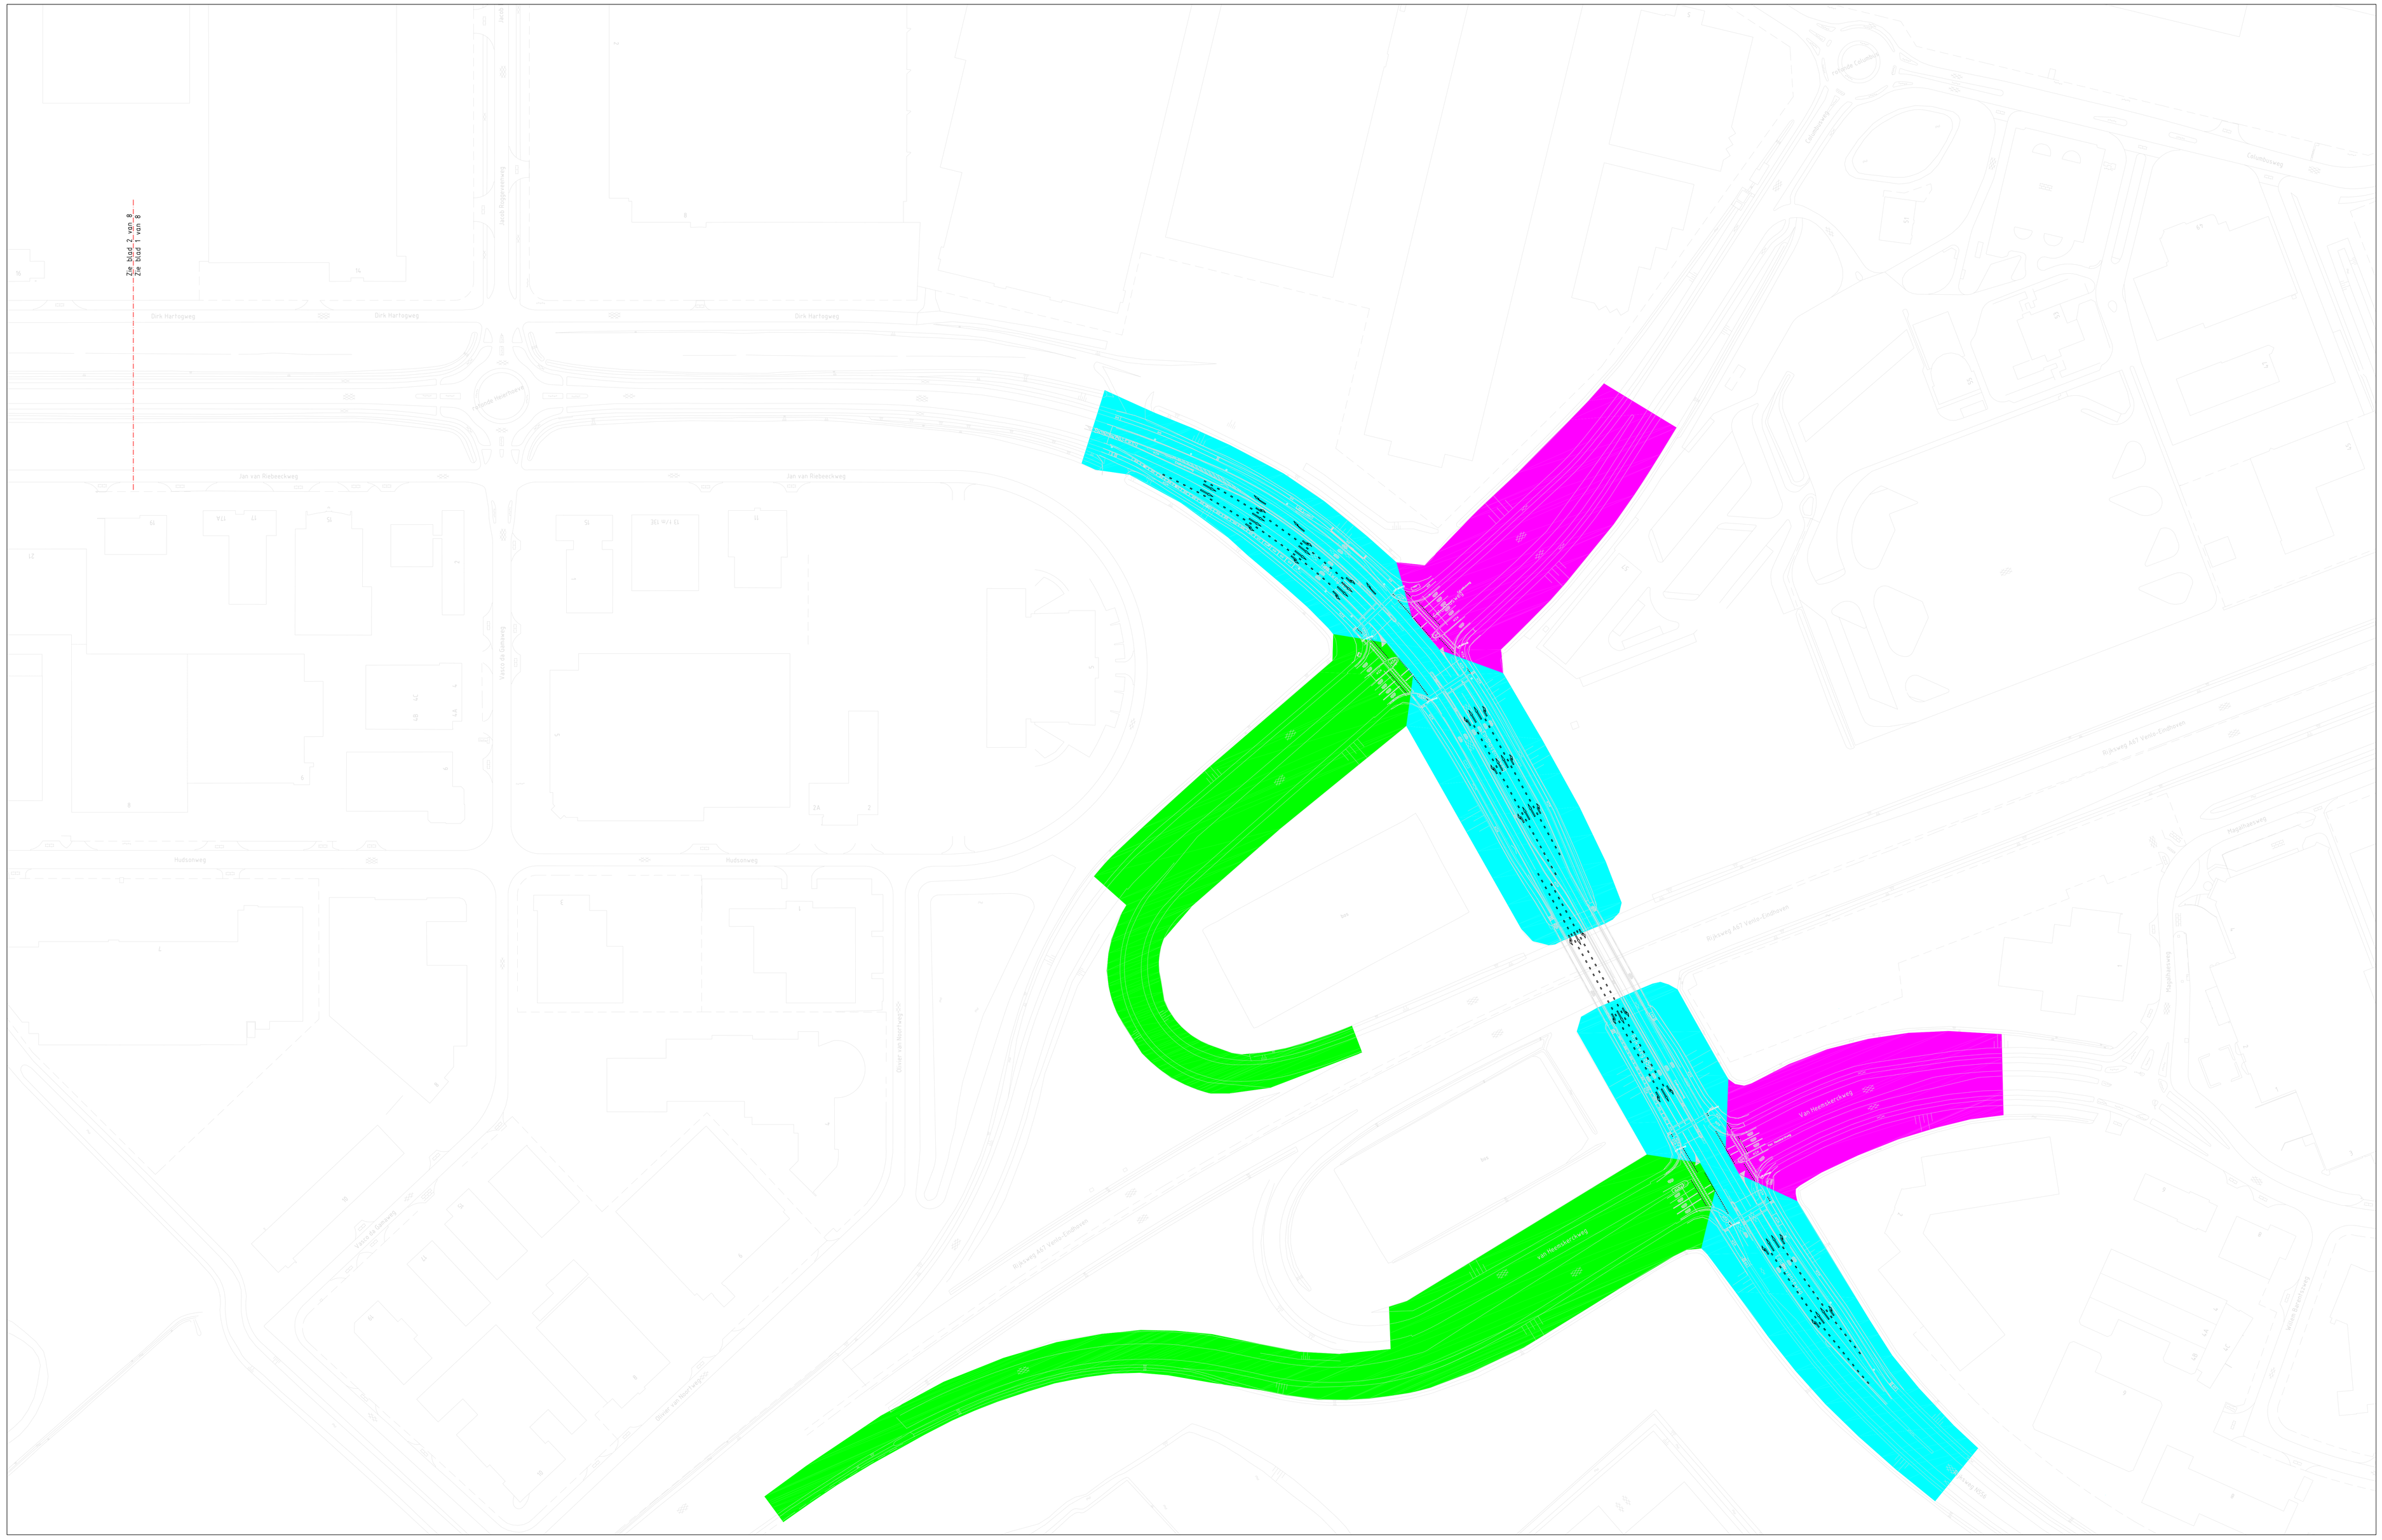

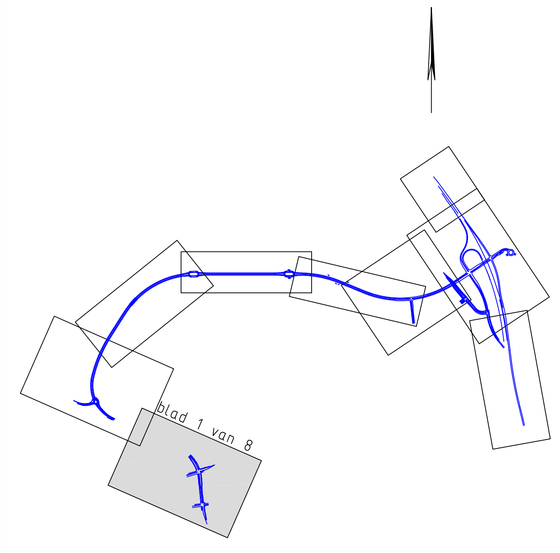

Verklaring:

- Beheergebied Provincie Limburg
- Beheergebied gemeente Venlo
- Beheergebied Rijkswaterstaat
- Beheergebied OCGV

provincie limburg

Afdeling:
Infra-Projecten


Greenportlane

Fase: revisie

Beheerkaart

getekend		d.d. 08-04-2013	GPL-OVS-11-002-B
gecontroleerd		d.d. 08-04-2013	
dossierd		d.d. 08-04-2013	schaal: 1:1000 in 8 bladen, blad nr. 1
wijzigingsdatum		versie B	formaat 841x1470
gewijzigd door			Aan deze tekening kunnen geen rechten worden ontleend.

Schaal : 1:1000 Formaat : 841x1470

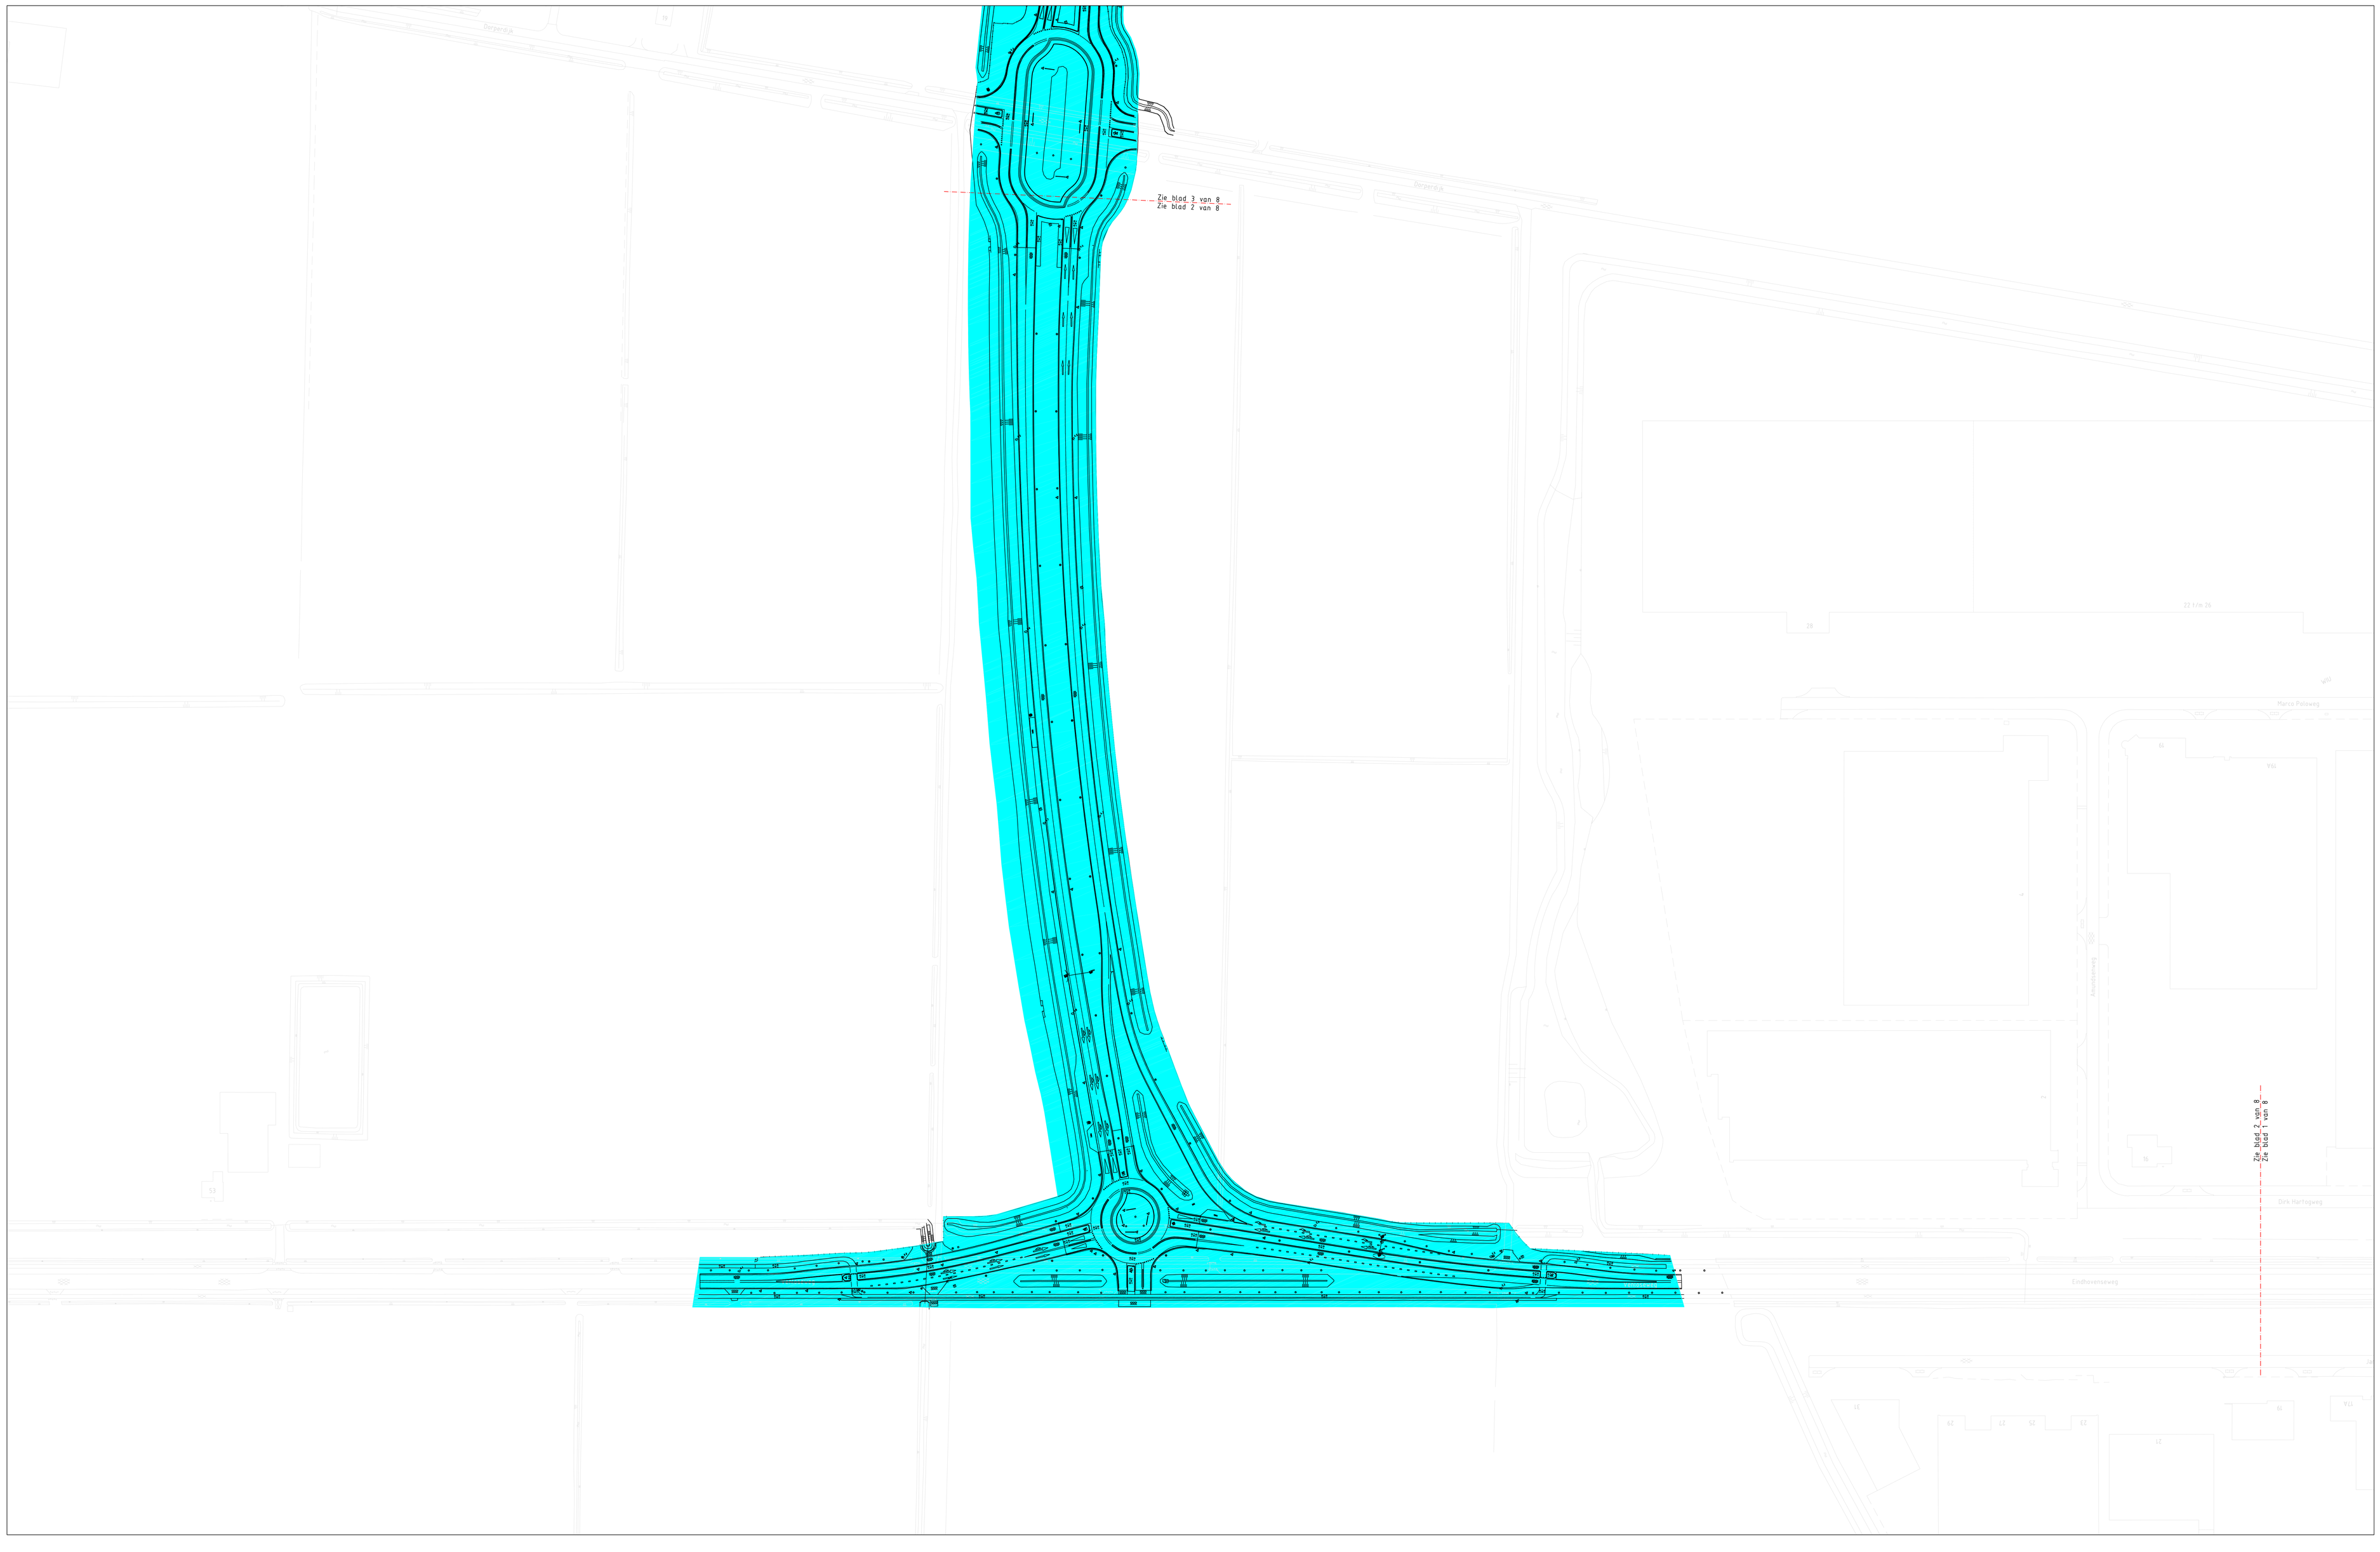

Verklaring:

- Beheergebied Provincie Limburg
- Beheergebied gemeente Venlo
- Beheergebied Rijkswaterstaat
- Beheergebied OCGV

provincie limburg

Afdeling:
Infra-Projecten

Greenportlane

Fase: revisie

Beheerkaart


getekend		d.d. 08-04-2013	**GPL-OVS-11-002-B**
gecontroleerd		d.d. 08-04-2013	
akkoord		d.d. 08-04-2013	schaal **1:1000** in **8** bladen, blad nr. **2**
wijzigingsdatum		versie **B**	formaat **841x1470**
gewijzigd door			Aan deze tekening kunnen geen rechten worden ontleend.

Schaal: 1:1000 Formaat: 841x1470

VAK 1

VAK 2

Kunstwerk 5 (spoorviaduct):
- eigendom van provincie Limburg
- dagelijks en constructief onderhoud van het kunstwerk voor rekening en risico van provincie Limburg
- dagelijks en constructief onderhoud van spoorlijn voor rekening en risico van ProRail

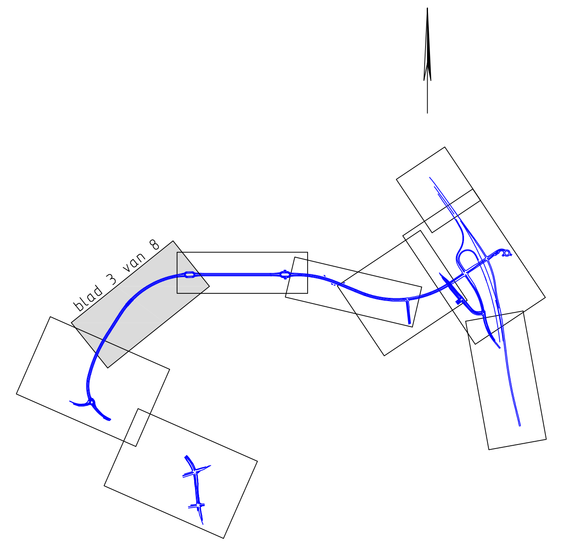

Verklaring:

- Beheergebied Provincie Limburg
- Beheergebied gemeente Venlo
- Beheergebied Rijkswaterstaat
- Beheergebied DCGV

provincie limburg

Afdeling:
Infra-Projecten


Greenportlane


Fase: revisie


Beheerkaart

getekend		d.d. 08-04-2013	**GPL-OVS-002-B**
gecontroleerd		d.d. 08-04-2013	
ontwerp		d.d. 08-04-2013	schaal **1:1000** in **8** bladen, blad nr. **3**
wijzigingsdatum		versie **B**	formaat **594x1470** Aan deze tekening kunnen geen rechten worden ontleend.
gewijzigd door			

Schaal 1:1000 Formaat: 594x1470

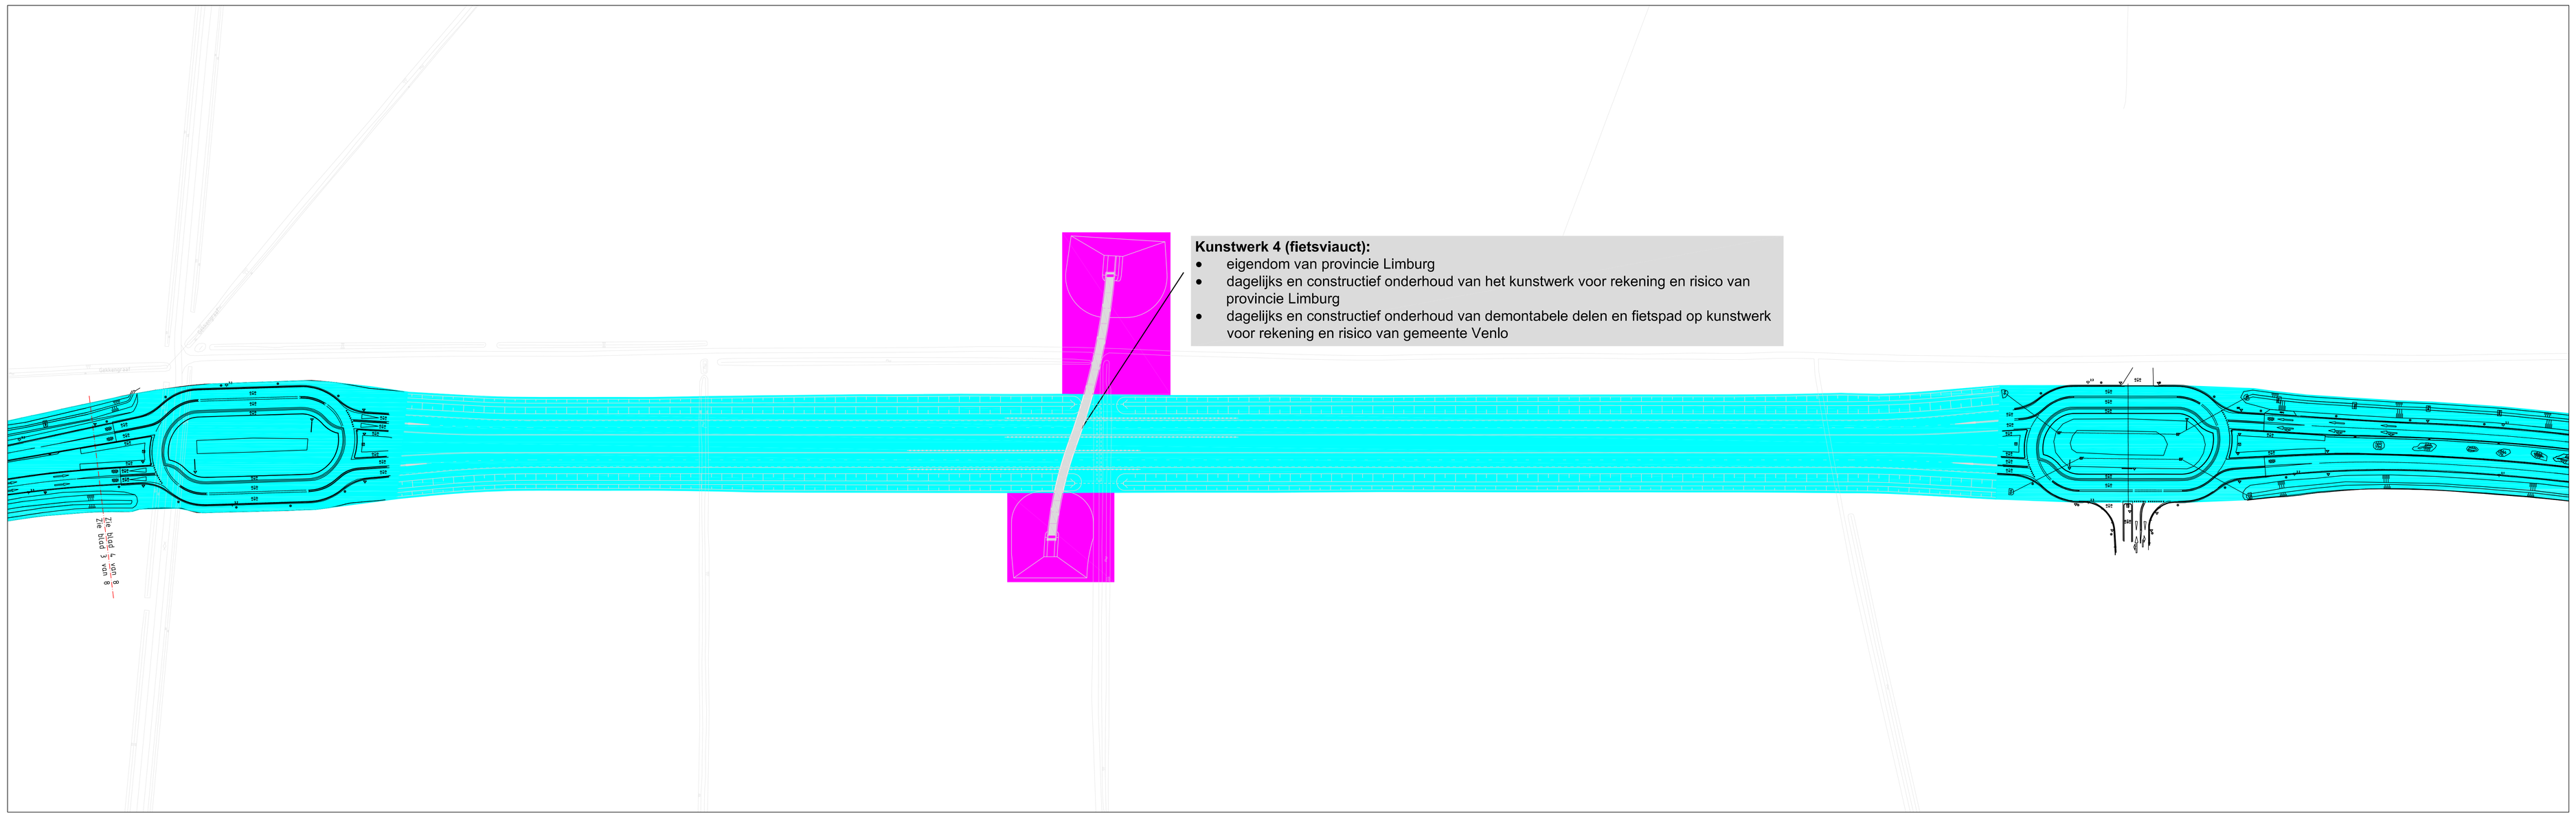

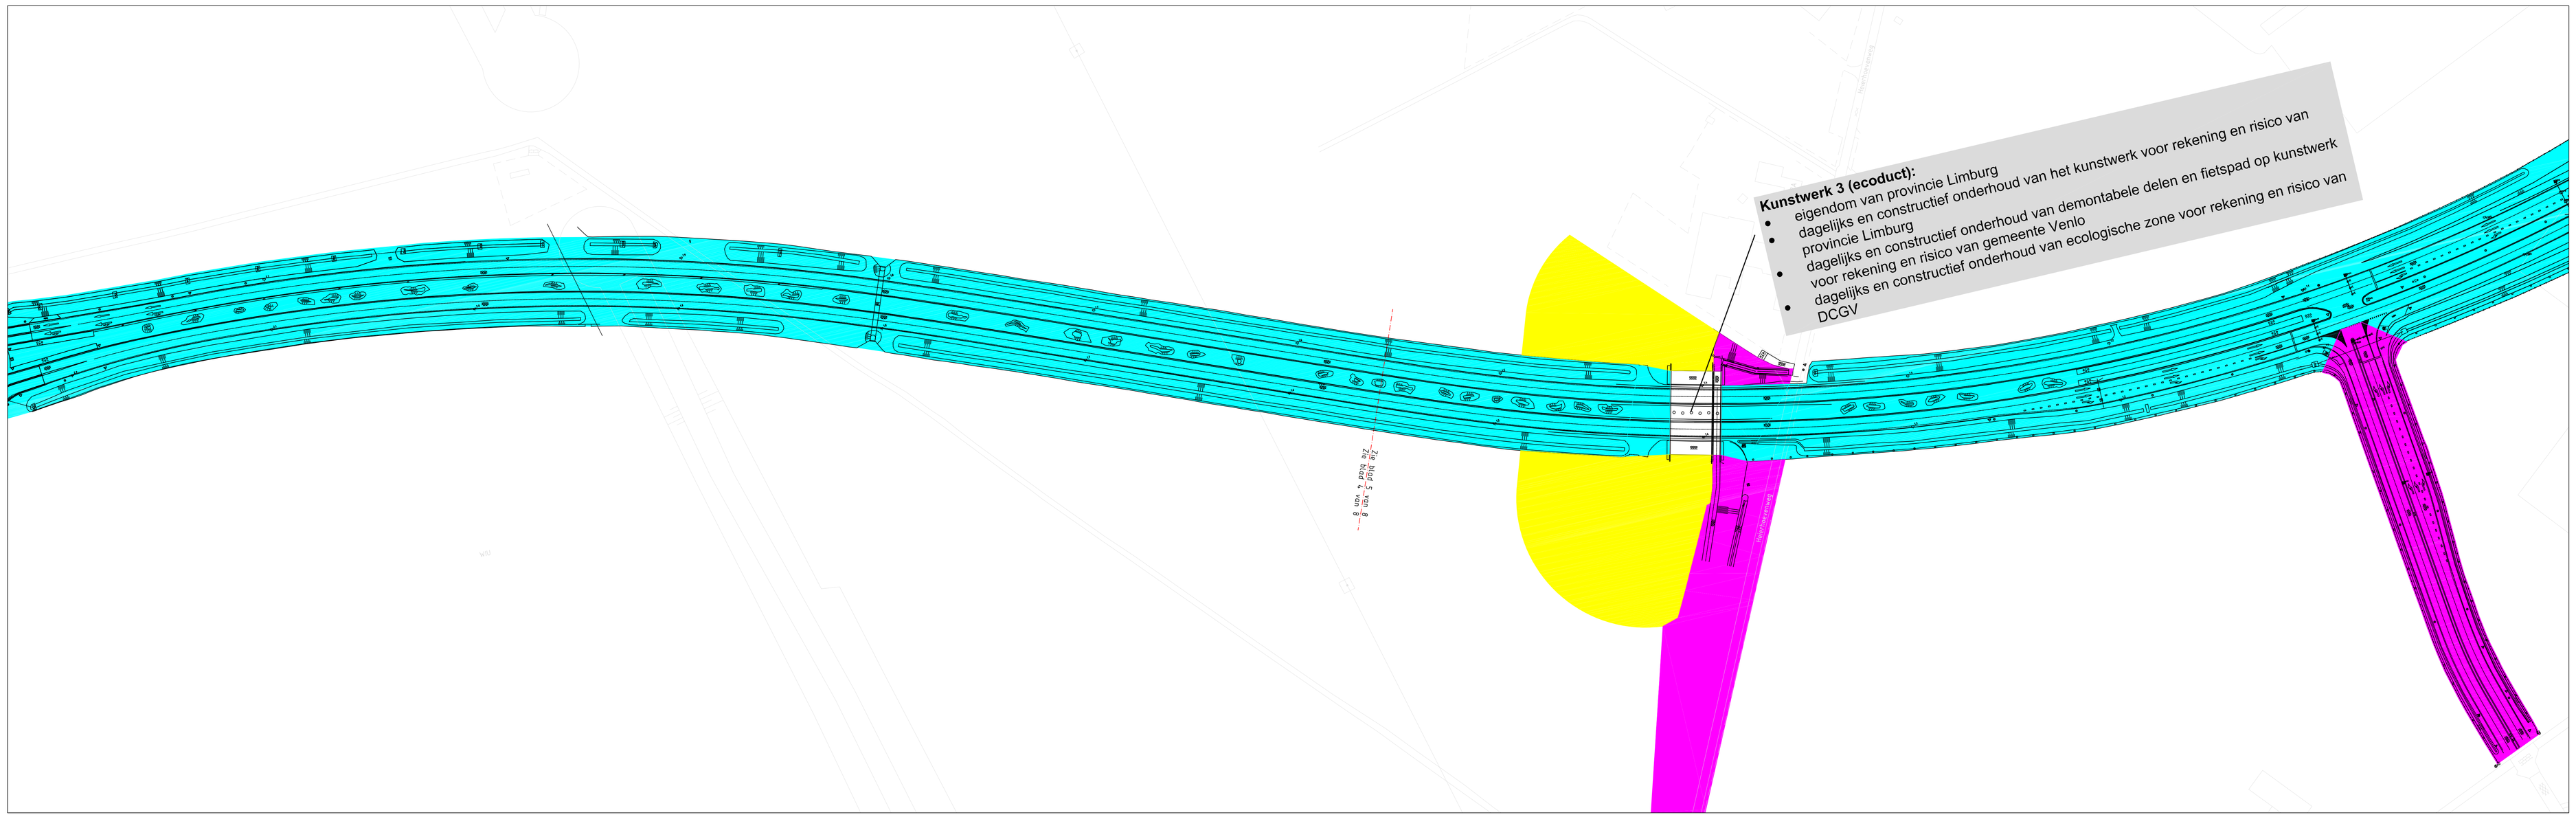

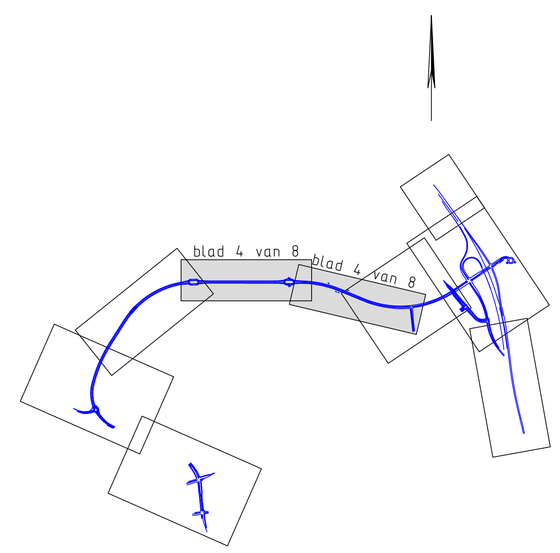

Verklaring:

- Beheergebied Provincie Limburg
- Beheergebied gemeente Venlo
- Beheergebied Rijkswaterstaat
- Beheergebied DCGV

provincie limburg

Afdeling:
Infra-Projecten

Greenportlane

Fase: revisie

Beheerkaart

getekend		d.d. 08-04-2013	GPL-OVS-11-002-B
gecontroleerd		d.d. 08-04-2013	
akkoord		d.d. 08-04-2013	schaal 1:1000 in 8 bladen, blad nr. 4
wijzigingsdatum		versie B	formaat 841x1470 Aan deze tekening kunnen geen rechten worden ontleend.
gewijzigd door			


Schaal : 1:1000 Formaat : 841x1470

Kunstwerk 3 (ecoduct):

- eigendom van provincie Limburg
- dagelijks en constructief onderhoud van het kunstwerk voor rekening en risico van provincie Limburg
- dagelijks en constructief onderhoud van demontabele delen en fietspad op kunstwerk voor rekening en risico van gemeente Venlo
- dagelijks en constructief onderhoud van ecologische zone voor rekening en risico van DCGV

Kunstwerk 2 (Venrayseweg):

- eigendom van provincie Limburg
- dagelijks en constructief onderhoud van het kunstwerk voor rekening en risico van provincie Limburg
- dagelijks en constructief onderhoud van Venrayseweg onder kunstwerk voor rekening en risico van gemeente Venlo

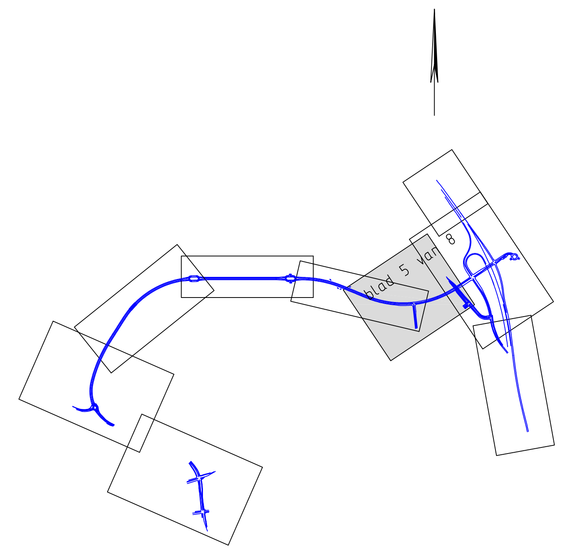

Verklaring:

- Beheergebied Provincie Limburg
- Beheergebied gemeente Venlo
- Beheergebied Rijkswaterstaat
- Beheergebied DCGV

provincie limburg

Afdeling: Infra-Projecten

Greenportlane

Fase: revisie


Beheerkaart

getekend		d.d. 08-04-2013	GPL-OVS-11-002-B
gecontroleerd		d.d. 08-04-2013	
accoord		d.d. 08-04-2013	schaal 1:1000 in 8 bladen, blad nr. 5
wijzigingsdatum		versie B	formaat A0
gewijzigd door			Aan deze tekening kunnen geen rechten worden ontleend.

Schaal : 1:200 Formaat : 841x1189

Verlengen dassentunnel

Zie blad 6 van 8
Zie blad 7 van 8

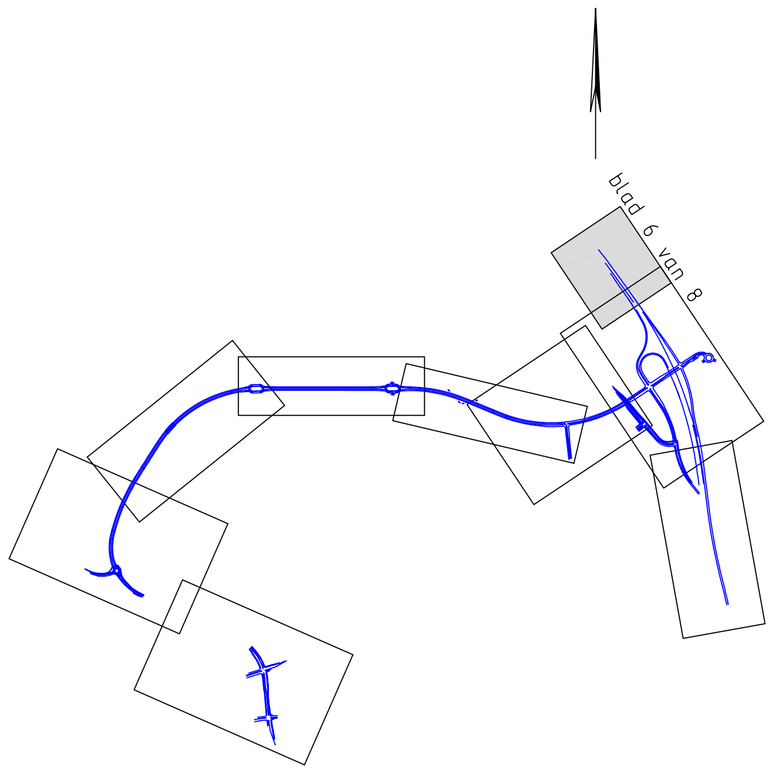

Verklaring:

- Beheergebied Provincie Limburg
- Beheergebied gemeente Venlo
- Beheergebied Rijkswaterstaat
- Beheergebied DCGV

provincie limburg

Afdeling:
Infra-Projecten

Greenportlane

Fase: revisie


Beheerkaart

getekend		d.d. 08-04-2013	**GPL-OVS-11-002-B**
gecontroleerd		d.d. 08-04-2013	
accoord		d.d. 08-04-2013	schaal **1:1000** in **8** bladen, blad nr. **6**
wijzigingsdatum		versie **B**	formaat **A1**
gewijzigd door			**Aan deze tekening kunnen geen rechten worden ontleend.**

Schaal : 1:1000 Formaat : 594x841

Kunstwerk 1 (Rijksweg 73):
- eigendom van Rijkswaterstaat
- dagelijks en constructief onderhoud van het kunstwerk voor rekening en risico van Rijkswaterstaat
- dagelijks en constructief onderhoud van het wegdek op kunstwerk en demontabele delen op kunstwerk voor rekening en risico van provincie Limburg

Kunstwerk 2 (Venrayseweg):
- eigendom van provincie Limburg
- dagelijks en constructief onderhoud van het kunstwerk voor rekening en risico van provincie Limburg
- dagelijks en constructief onderhoud van Venrayseweg onder kunstwerk voor rekening en risico van gemeente Venlo

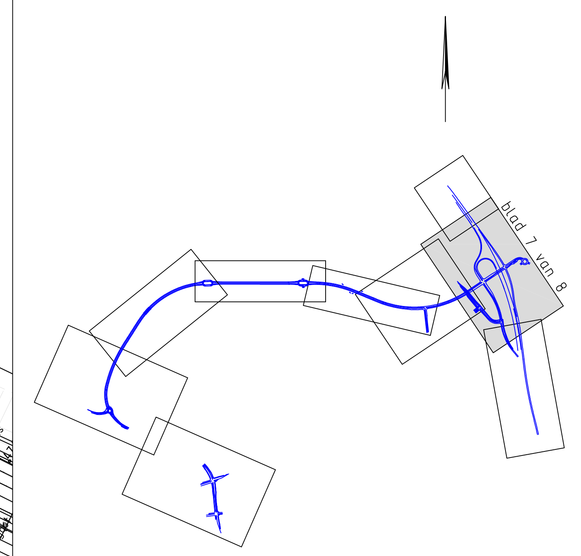

Verklaring:

- Beheergebied Provincie Limburg
- Beheergebied gemeente Venlo
- Beheergebied Rijkswaterstaat

provincie limburg

Afdeling: Infra-Projecten


Greenportlane


Fase: revisie

Beheerkaart

getekend		d.d. 08-04-2013	GPL-OVS-11-002-B
gecontroleerd		d.d. 08-04-2013	
akkoord		d.d. 08-04-2013	schaal 1:1000 in 8 bladen, blad nr. 7
w:\2gr\gpl\uit\gw\[plot door]		versie B	formaat 841x1470 Aan deze tekening kunnen geen rechten worden ontleend.

Schaal 1:1000 Formaat: 841x1470

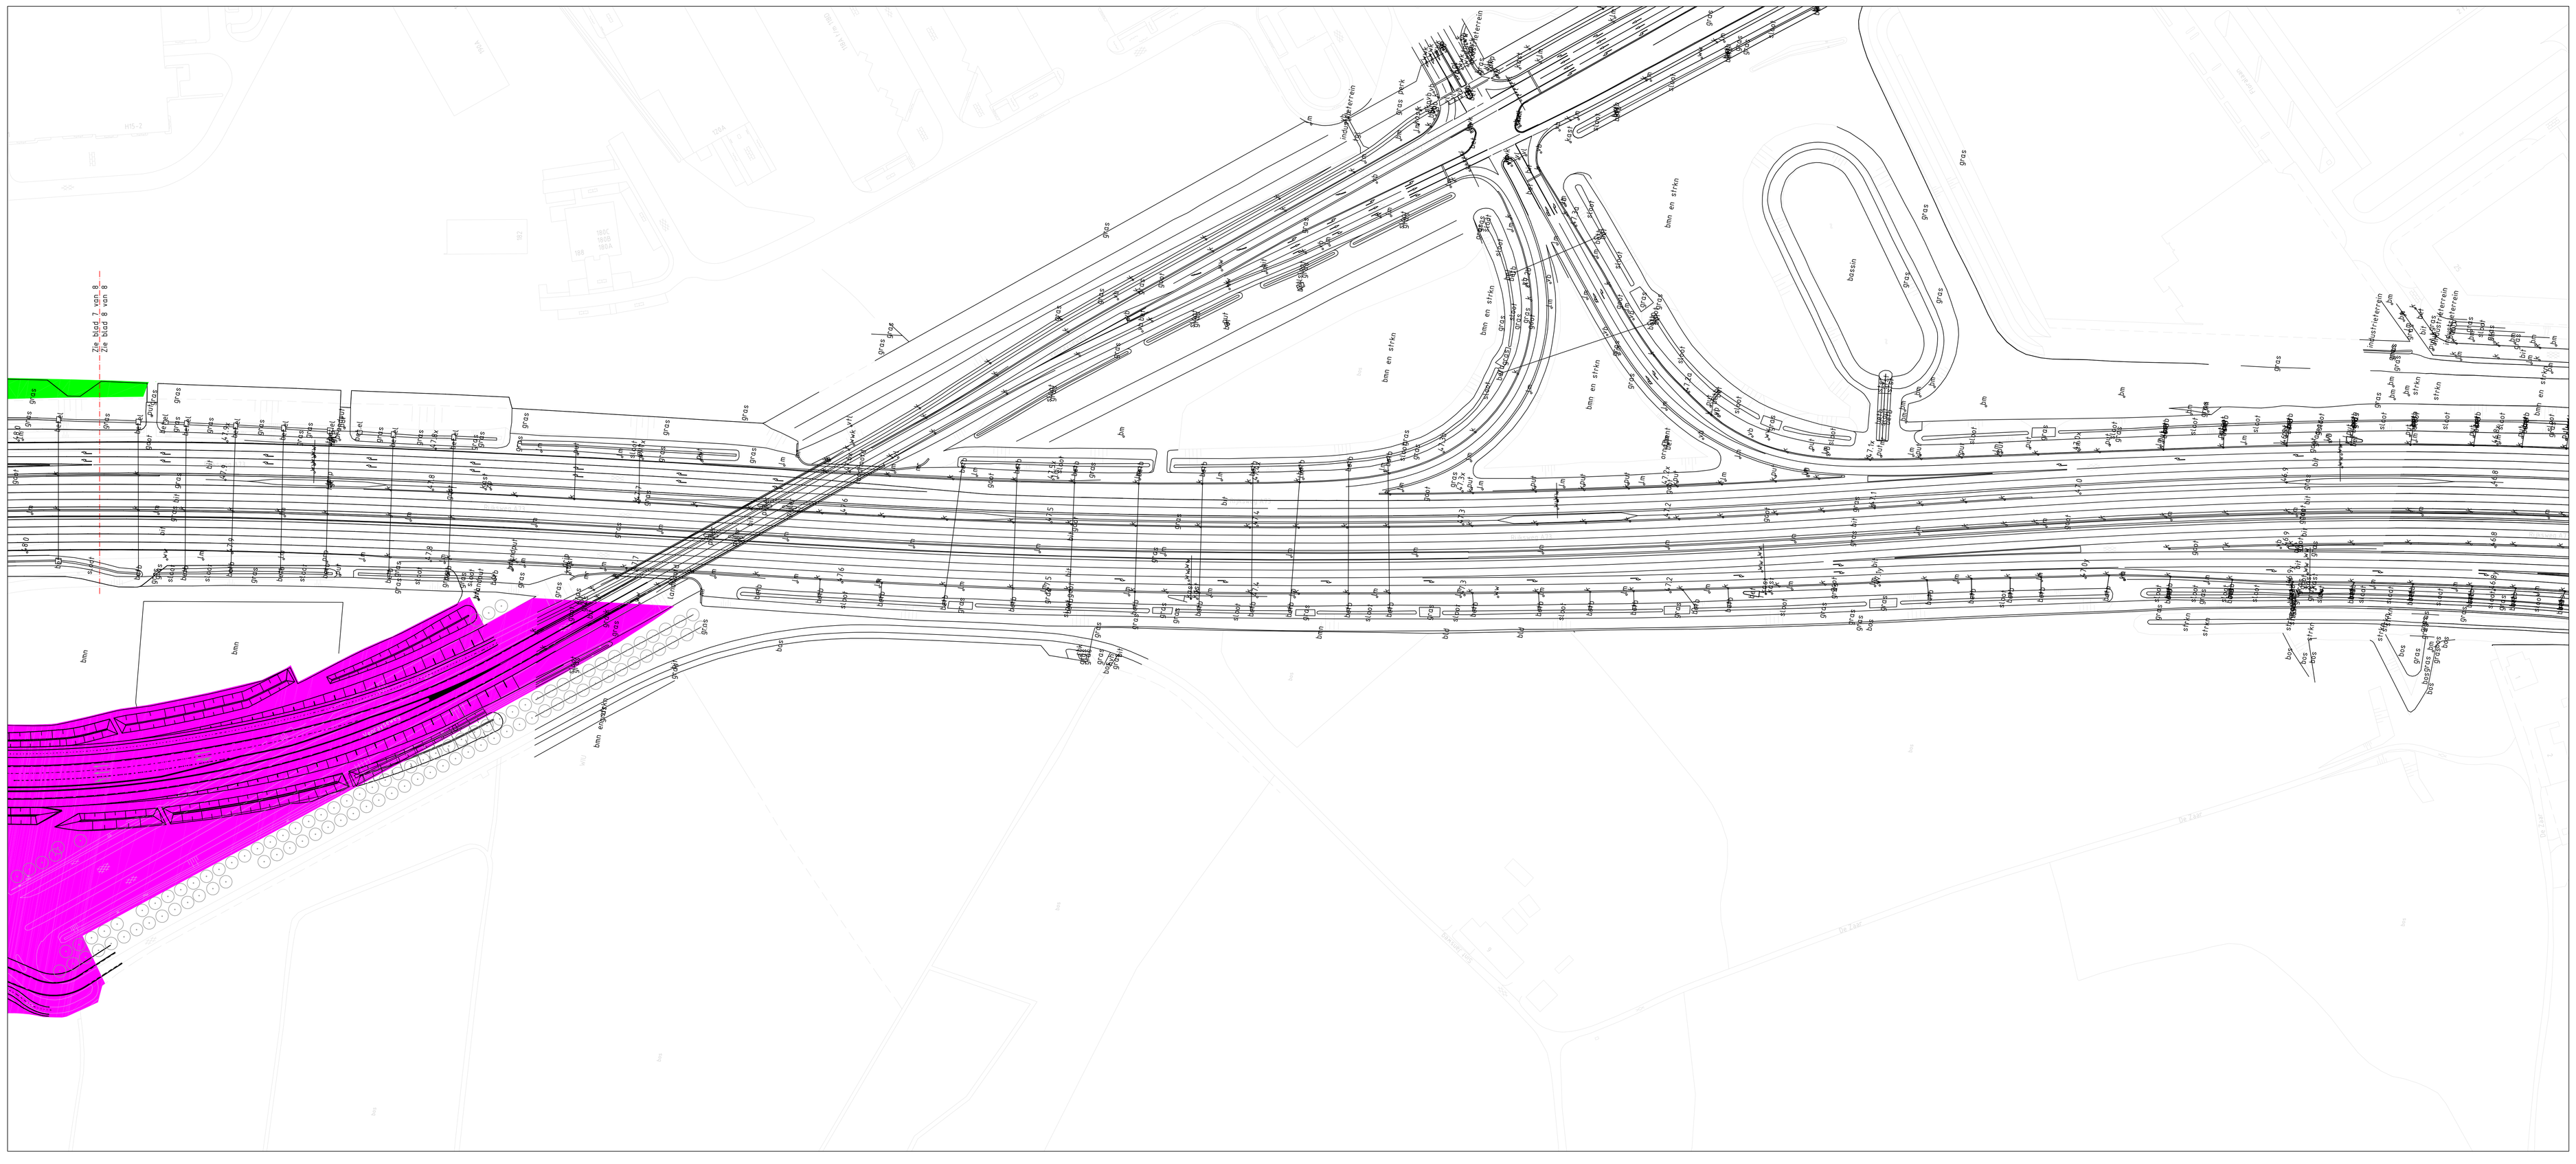

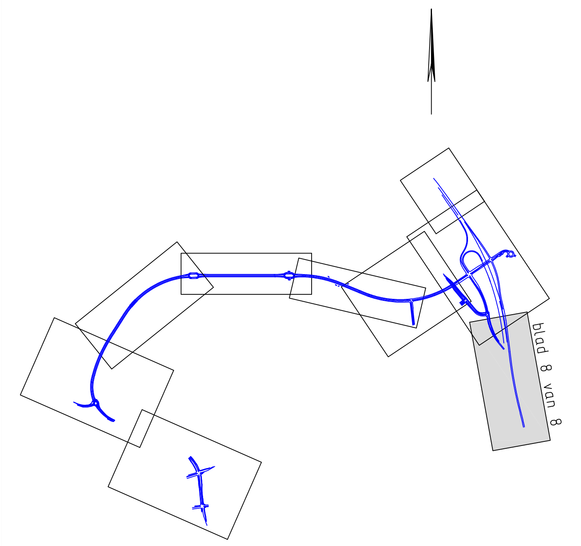

Verklaring:

- Beheergebied Provincie Limburg
- Beheergebied gemeente Venlo
- Beheergebied Rijkswaterstaat
- Beheergebied OCGV

provincie limburg

Afdeling:
Infra-Projecten

Greenportlane

Fase: revisie

Beheerkaart

getekend		d.d. 08-04-2013	**GPL-OVS-11-002-B**
gecontroleerd		d.d. 08-04-2013	
akkoord		d.d. 08-04-2013	schaal **1:1000** in **8** bladen, blad nr. **8**
wijzigingsdatum		versie **B**	formaat **594x1470** Aan deze tekening kunnen geen rechten worden ontleend.
gewijzigd door			

Schaal 1:1000 Formaat 594x1470